

SKLADBY OBVODOVÝCH STĚN :


OP 1. - všechny obvodové stěny / Delivery D2 i kanceláře v patře /
- sendvičový tepelně izolační kompletizovaný panel KINGSPAN KS 1150 - TL
/ horizontální kladení /
/ IPN - PIR - TL tl. 120 mm / EW 30 DP1 / EI 30 DP1 //
exteriér E modrý RAL 5002
interiér B bílý plech
= nosná konstrukce: BK + pomocné ocelové profily

2 NP - kancelářské patro

VS 2.1 / nové WC, umývárna, sprcha mycí komora, úklid /
- keramický obklad k podhledu v = 280 cm
- penetrační a hydroizolační nátěr v min 1,0 m
- sádkarton na roštu tl 100 mm - Rigips Stabil 2 x 12,5 - parozábrana
- tepelná izolace - minerální vlny tl. min. 80 mm
- vzduchová dutina
- sendvičový obvodový panel

VS 2.2 / dělicí příčky v patře, úklidová komora /
- sádkarton na roštu tl 100 mm - Rigips Stabil 2 x 12,5, malba
- tepelná izolace - minerální vlny tl. min. 80 mm
- sádkarton na roštu tl 100 mm - Rigips Stabil 2 x 12,5, malba

Podhl 2 / podhled v patře osa 11 - 13 /
- minerální podhled kazetový - 600 x 600, viditelný rošt - technické instalace
- instalační dutina 400 - 650 mm
- plechový stropní panel a skladba střechy SP 2

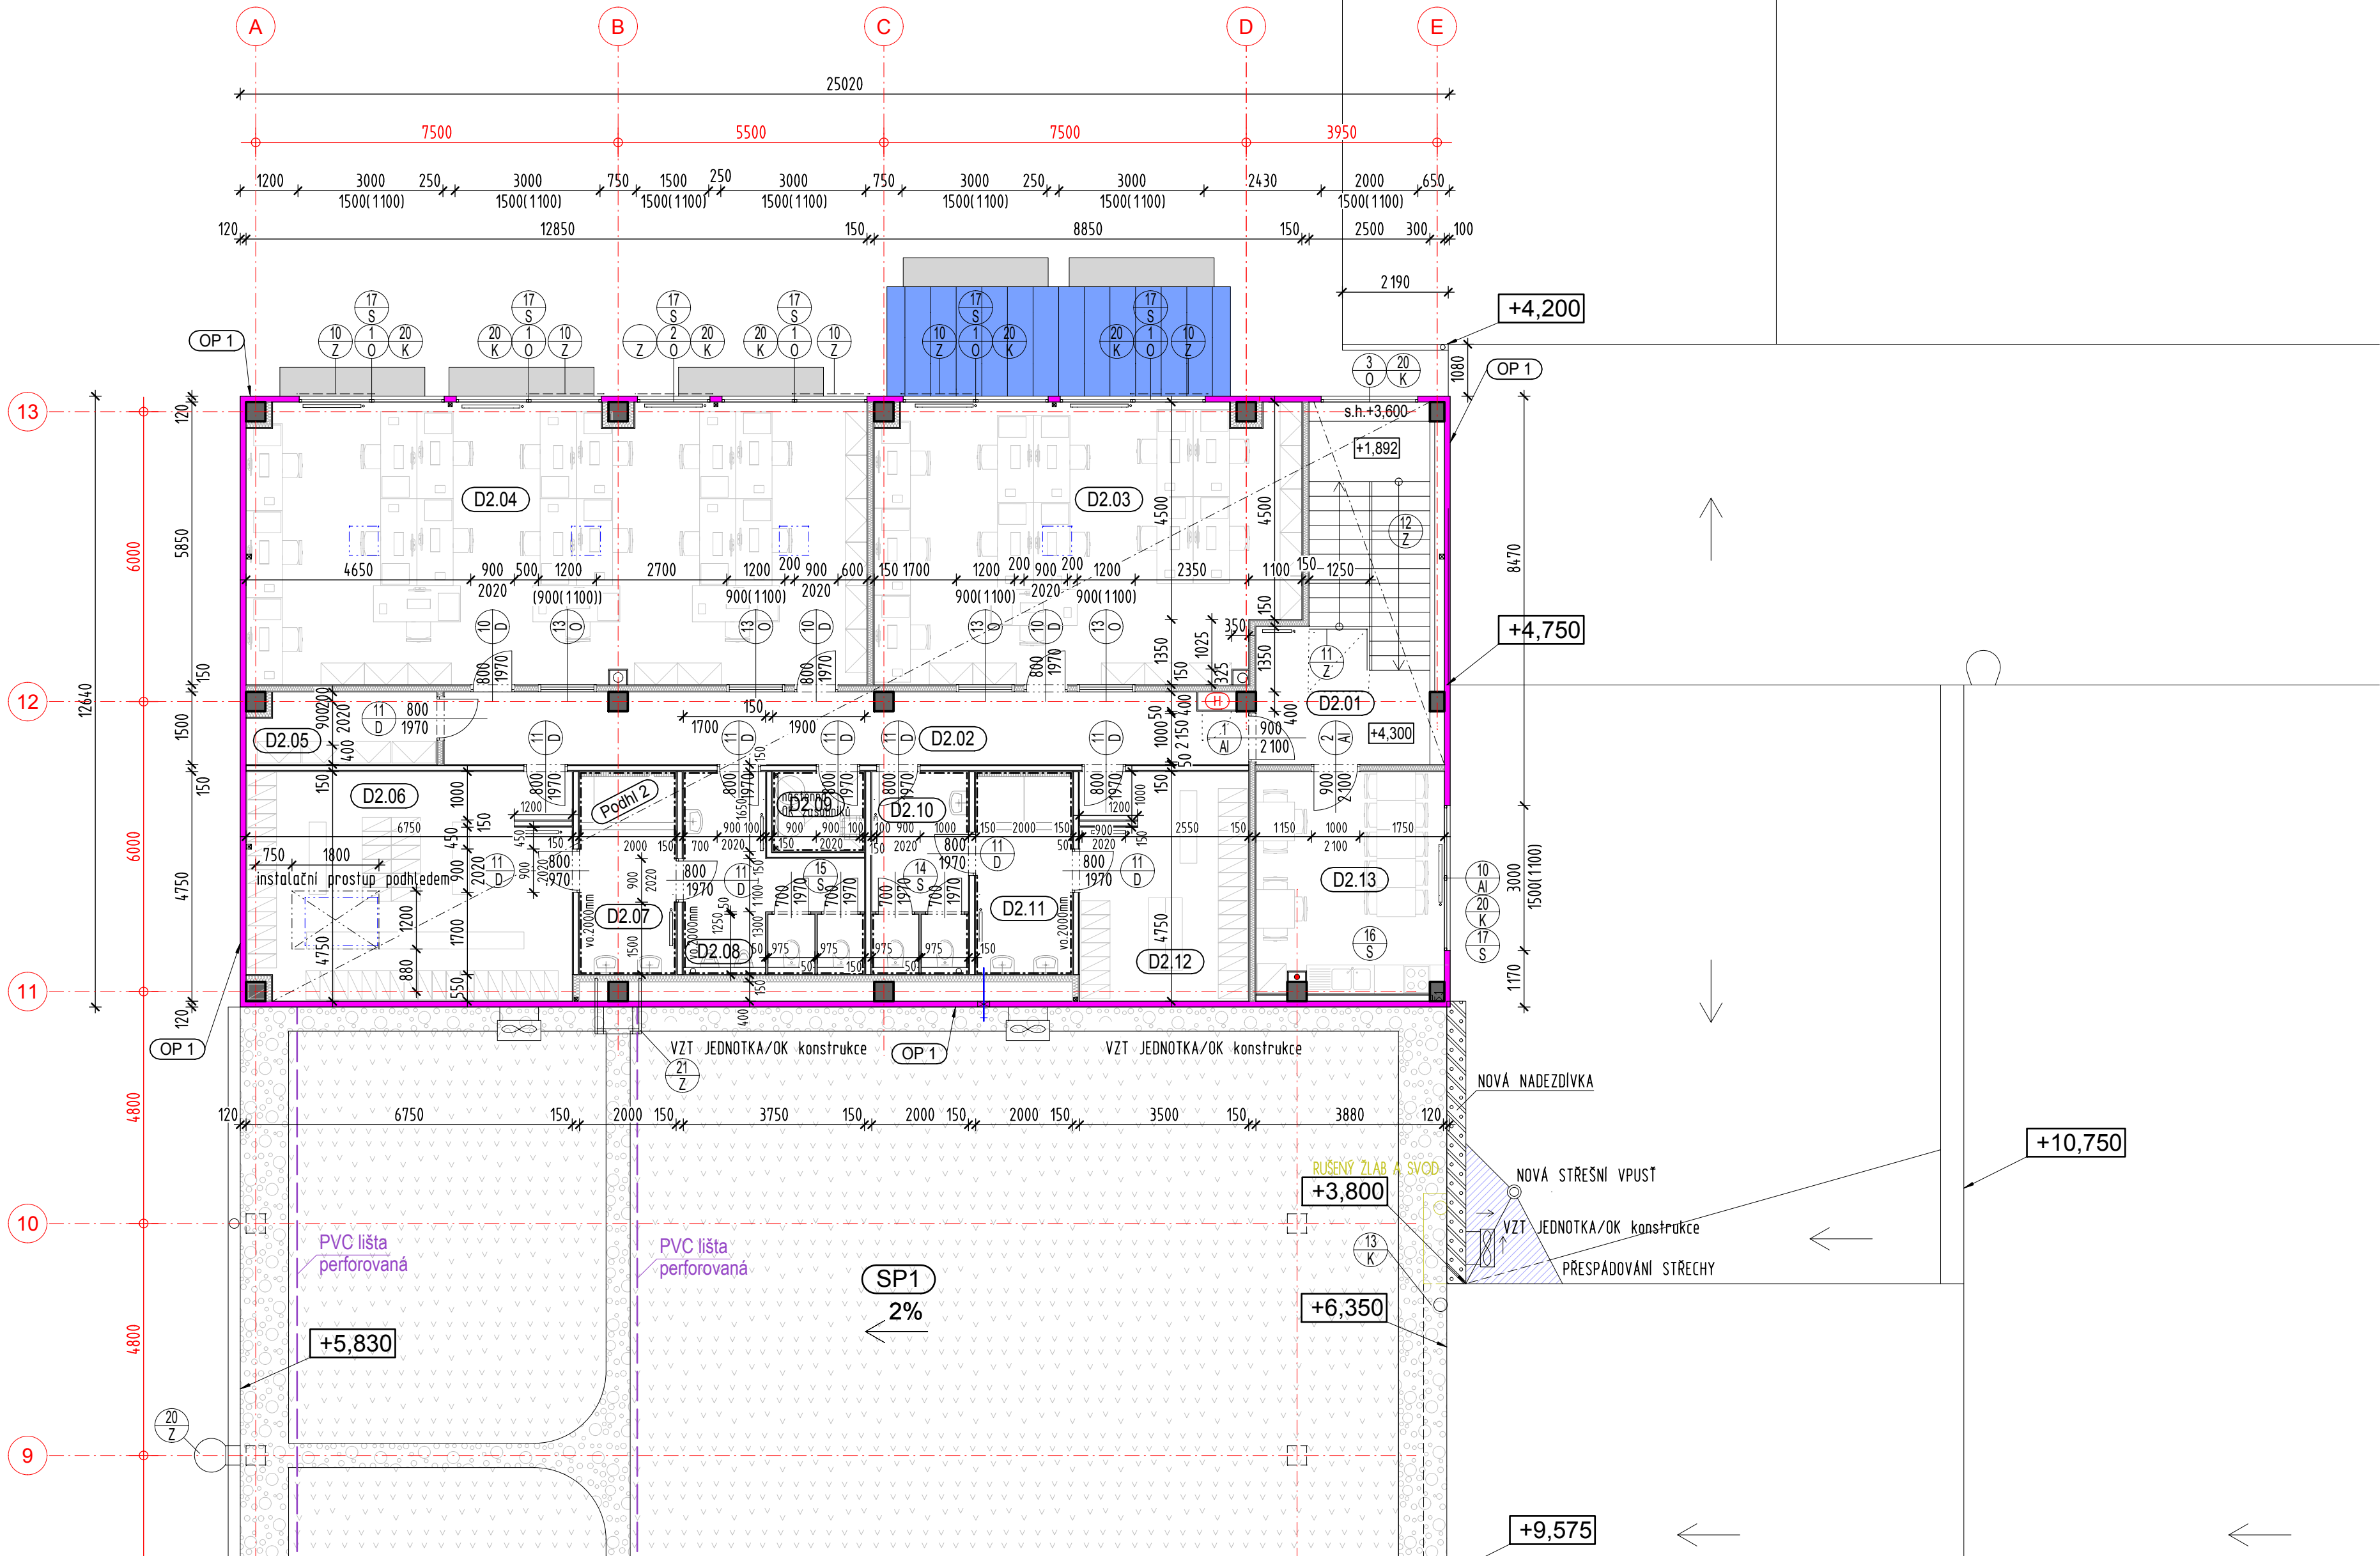

LEGENDA

- Fasádní panel KINGSPAN /KS1150/ TL 120 mm, barva RAL 6002
- Panel KINGSPAN /KS1150/ FR 150mm
- Plášť chladicího boxu PUR tl. 120mm
- Plášť mrazicího boxu PUR tl. 200mm
- Zdivo YTONG 150, 300 mm
- SDK příčka 150 mm / s akustickou izolací /
- Zámková dlažba / obrubník, palisada / zatravněná plocha
- Drátěnkové oplocení s prorostající zelení
- Stávající konstrukce
- Zatravněná plocha
- Štěrková plocha

LEGENDA MÍSTNOSTÍ

ČÍSLO	NÁZEV MÍSTNOSTI	PLOCHA	PODLAHA	STĚNA	STROP
D2.01	Chodba, schodišť	23.52	P6	keramická dlažba	ex. IPN, int. akus. SDK příčka
D2.02	Chodba	24.56	P5	PVC	akus. SDK příčka
D2.03	Kancelář	48.81	P5	PVC	akus. SDK příčka
D2.04	Kancelář	73.69	P5	PVC	akus. SDK příčka
D2.05	Archiv	5.62	P5	PVC	akus. SDK příčka
D2.06	Šatna muži	31.58	P5	PVC	SDK příčka
D2.07	Umývárna muži	8.40	P6	keramická dlažba	SDK příčka
D2.08	WC muži	12.06	P6	keramická dlažba	SDK příčka
D2.09	Úklidová komora	3.13	P6	keramická dlažba	SDK příčka
D2.10	WC ženy	8.40	P6	keramická dlažba	SDK příčka
D2.11	Umývárna ženy	8.40	P6	keramická dlažba	SDK příčka
D2.12	Šatna ženy	16.45	P5	PVC	SDK příčka
D2.13	Denní místnost	18.43	P5	PVC	akus. SDK příčka
CELKOVÁ PLOCHA		283.05			

Dokumentace skutečného provedení stavby
±0,000 = 265,050 m.n.m.

stavba: MAKRO Černý Most - Delivery D2 Chlumecká 2424, Praha - Černý Most, 190 00		autorizace: hlavní dodávatel: B	paré:
stavebník - investor: METRO PROPERTIES ČR s.r.o. Jeremiášova 1249/7, 155 00 PRAHA 5		investor: METRO	
architekt stavby:		projektant stavby: DS DESIGN SERVIS STAVBYNÍ PRACOVNOSTI KANCELÁŘ Kotelní - Na Sahárech 26, 150 00 Praha 10	
zodpovědný proj.:	Ing. Miroslav Kaliba A.I.	Stupeň projektu:	DSPS
projekt. samostat. části:	Ing. Miroslav Kaliba A.I.	datum: VII. 2013	měřítka: 1:100
vypracoval:	Vít Kaliba	oddl:	číslo výkresu:
část PD MAKRO Černý Most - Delivery D2		AS	
výkres: Půdorys patra - kanceláře		AS 4	